




M 1 : 1000

Bestandsplan Otto-von-Guericke-Straße

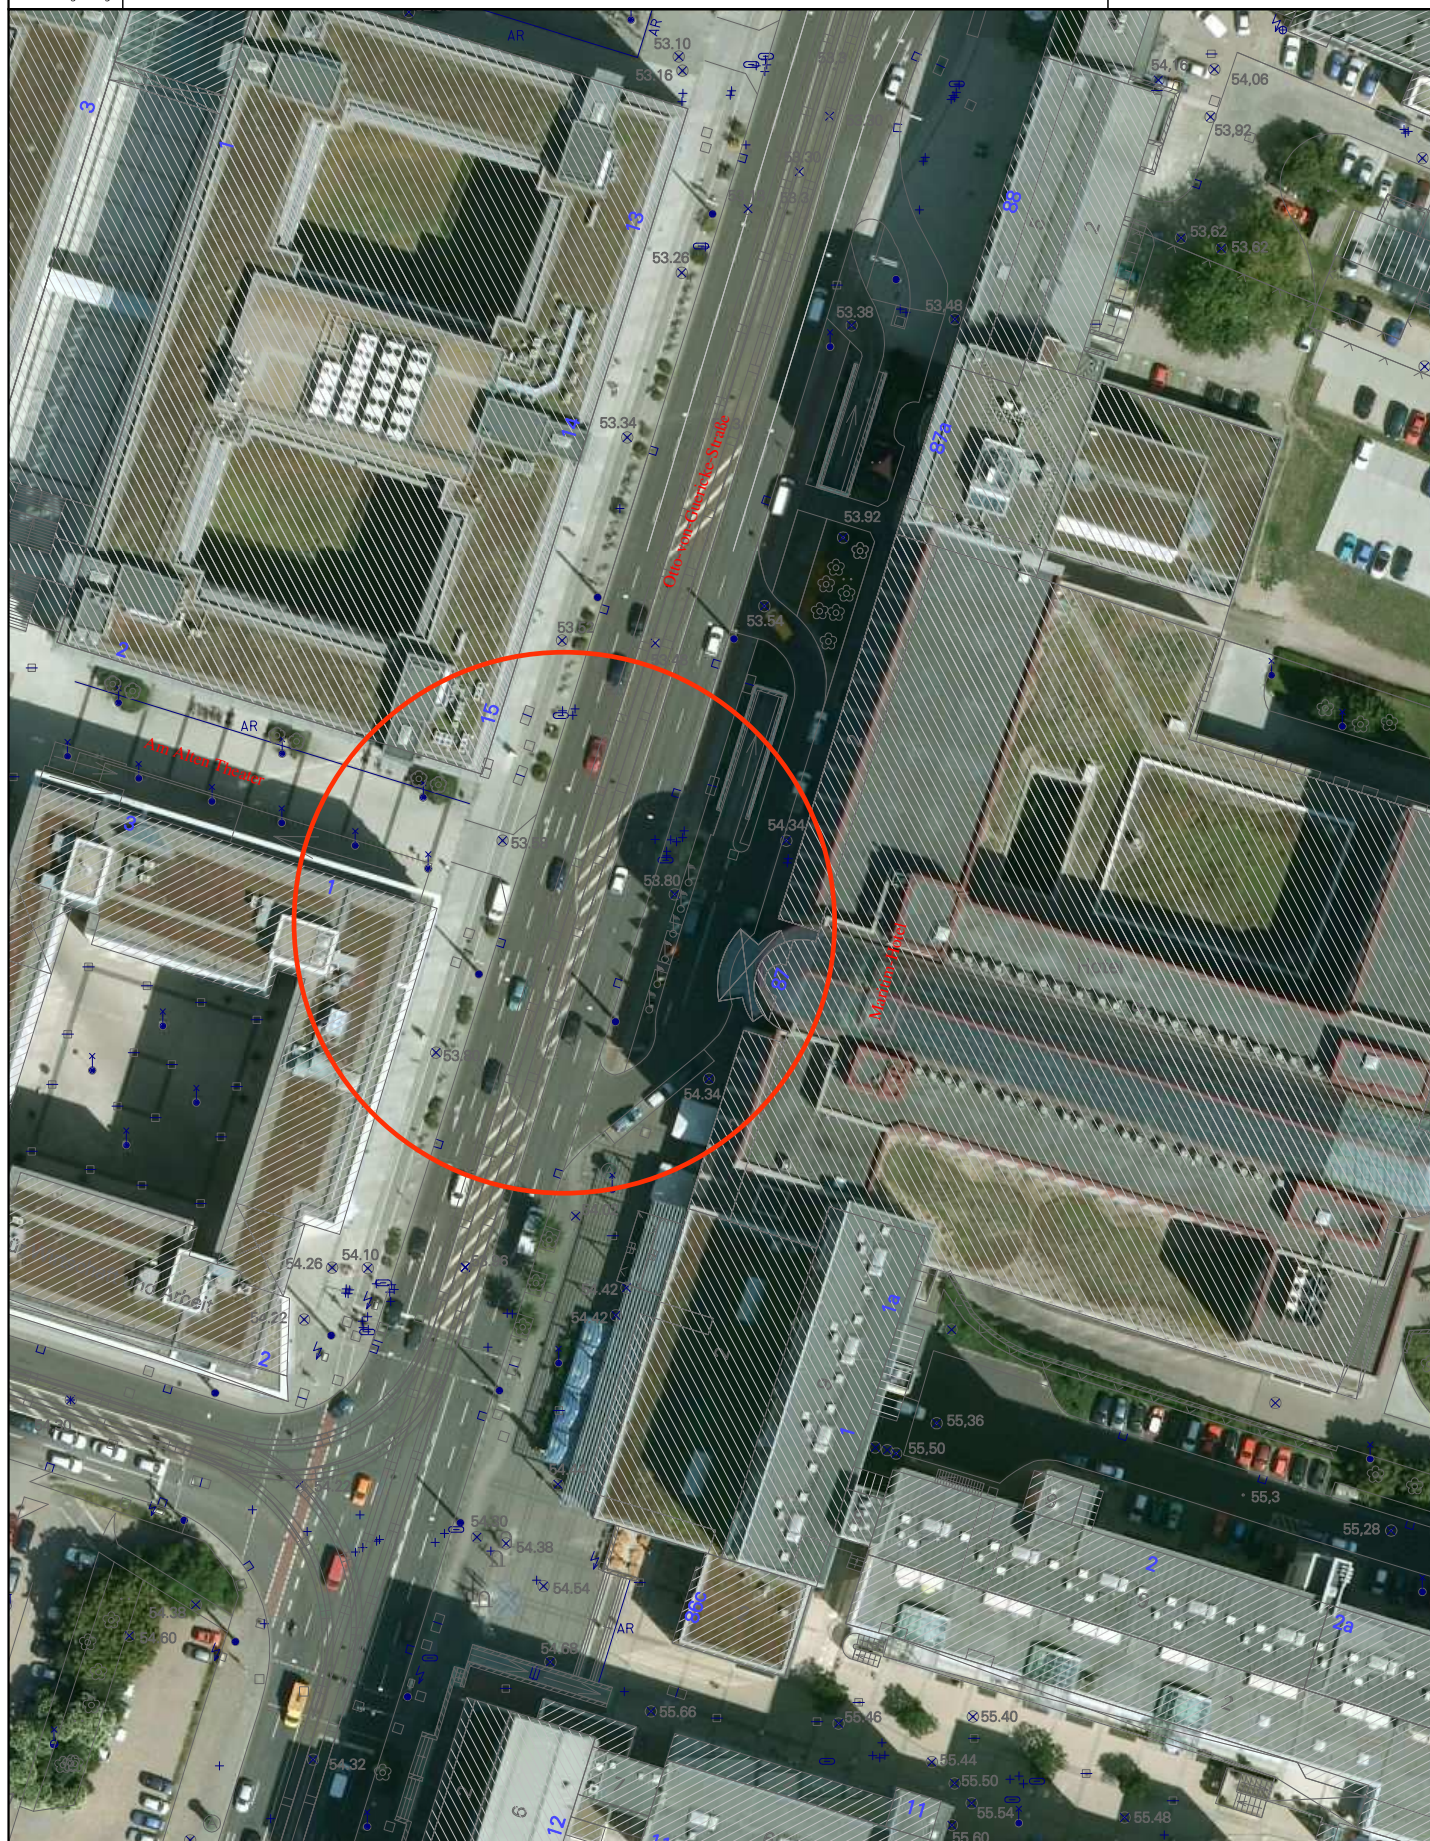